



BLOK 2.

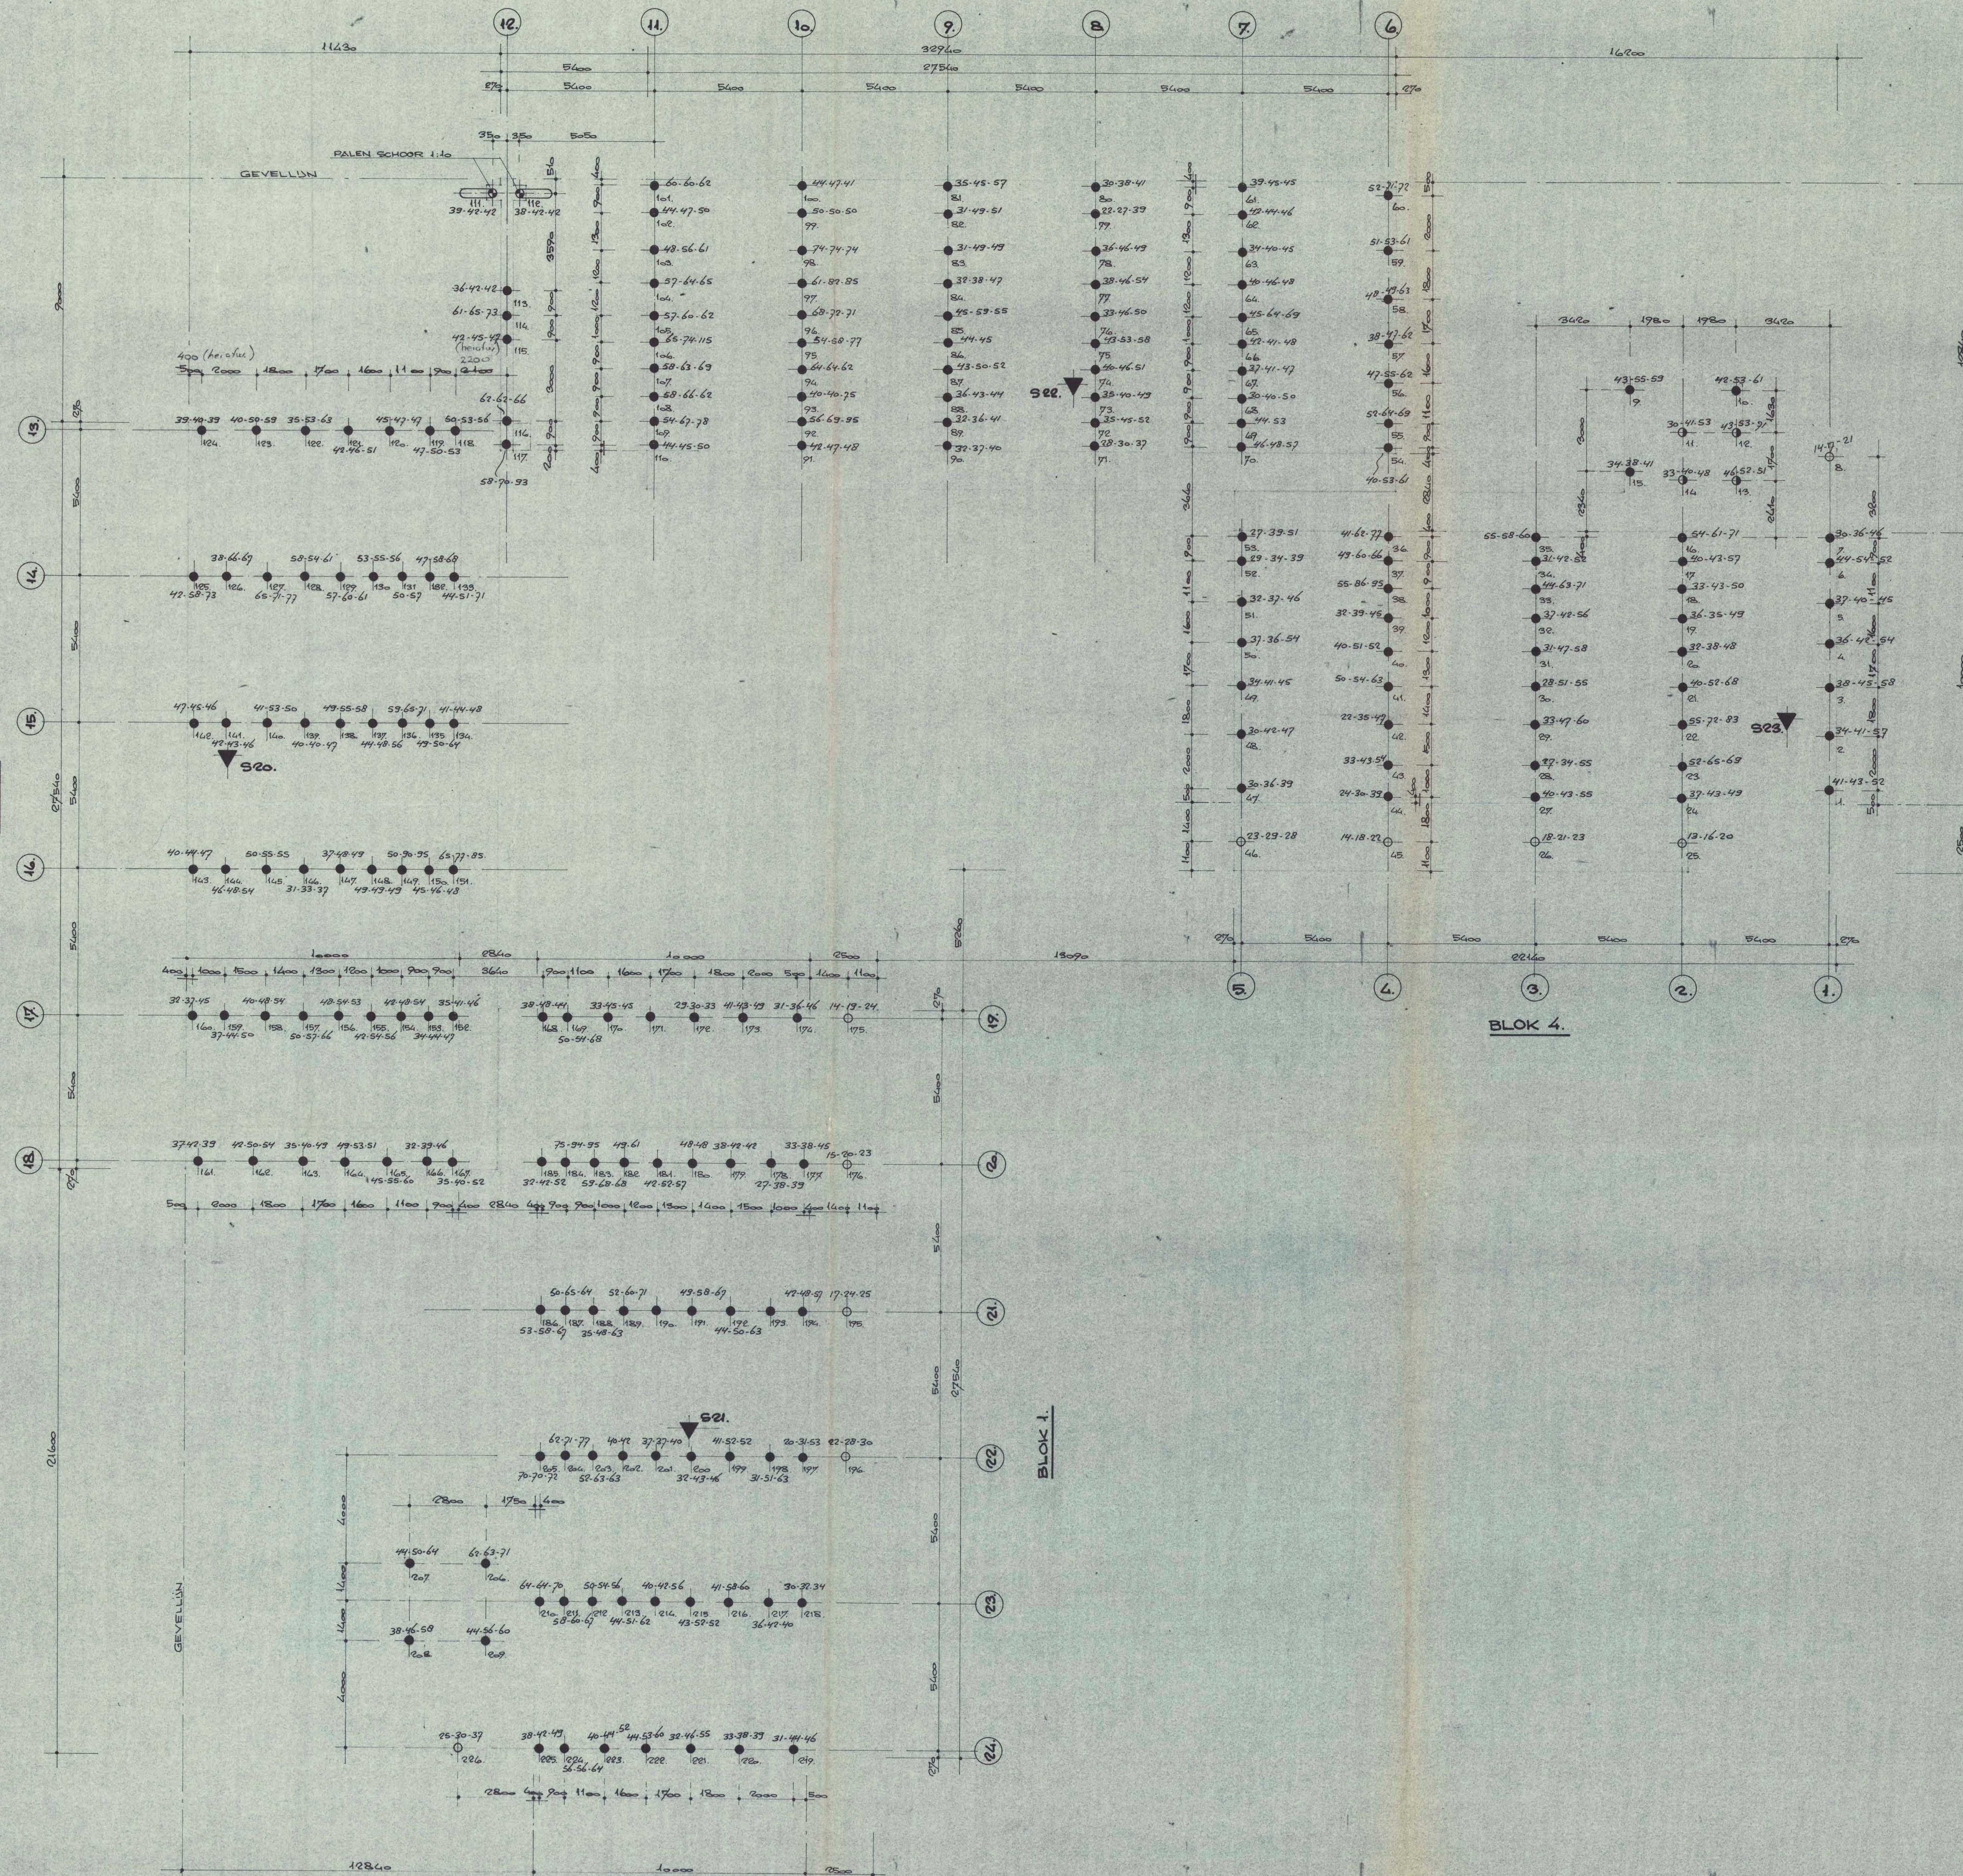

VOOR LENGTE PALEN EN SCHACHT AFMETING ZIE TABEL

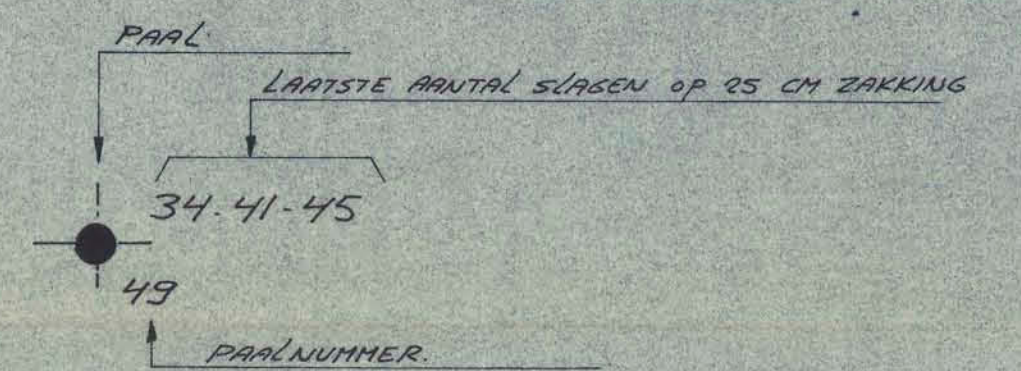

PALEN GESLAGEN IN DE PERIODE VAN 9-12 '84 20-12 '85

REVISIETEKENING PALENPLAN			III 6
71 GESTAPELDE WONINGEN "ELSBROEK" LIW 2			
SCHAAL 1:100	AFM. 75x100		BLAD 2.
DATUM 26-11-86	GET. K. de Groot		

PEIL = 0,15 m ± N.A.P.

BUBEHORENDE SONDERINGEN : S 20, S21, S22 EN S23

GEWAPEND BETONPALEN					
MERK	AANTAL	AFMETINGEN		INHEINVO	DRAAG-VERMOGEN
		SCHACHT	LENGTE		AFHAKHOOGTE
●	210 st.	290x290mm	13,50 m	13,75 m ± N.A.P.	350KN(300)
○	4 st.	290x290mm	13,50 m	13,75 m ± N.A.P.	350KN
○	2 st.	290x290mm	13,50 m	13,75 m ± N.A.P.	350KN
○	10 st.	220x220mm	13,50 m	13,75 m ± N.A.P.	200KN
TOTAAL : 226 st.					BESUST NIET DIEPER

* DRAAGVERMOGEN 300 KN GELDT ALLEEN VOOR SONDERING S 22

N.B. PALEN 111 EN 112 SCHOOR TE HEIEN



BURO VOOR BOUWTECHNISCHE ADVIEZEN J.M. PIETERS B.V.
ZIJLWEG 199 2015 CK HAARLEM TEL. 023 - 319351

ARCHITECT : ARCHITECTENBUREAU GRADUS KAMSTEET - WARMOND
OPDRACHTGEVER : STICHTING SOCIAAL VERANTWOORD WONEN LELYSTAD

WERK : 71 WONINGEN HILLEGOM ELSBROEK ZUID
ONDERWERP : PALENPLAN

BLAD : G 1
SCHAAL : 1:100
DATUM : 3-10-85
GET. : n h
AFM. : 75x100
GEW. : 181-60